

SOMMERHUS:	153,6 M ²
UDHUS/TEKNIKUM:	15,5 M ²
OVERDÆKKET TERRASSE:	27,0 M ²
I ALT TRÆTERRASSE:	50,0 M ²

SIGNATURFORKLARING:

GULVAFLØB:	GA
RENSE- /INSPEKTIONSBRØND:	RB
PUMPEBRØND	PB
SANDFANG:	SF
SKELBRØND:	SKB
TAGNEDLØB:	TN
UDLUFTNING OVER TAG:	UOT

REGNVAND: -----

SPILDEVAND: -----

FØRINGSVEJ VENTILATION: -----


UDENDØRS VANDHANE: ↗

GRUSBELAGT FORPLADS: CA. 135 M2

REDNINGSÅBNING:

FLUGTVEJ:

SIGNATURER:
• LODRET FORANKRING 12 MM. VARMGALV. GEVINDSTANG
PLACERES 150 MM. FRA UDV. SOKKEL

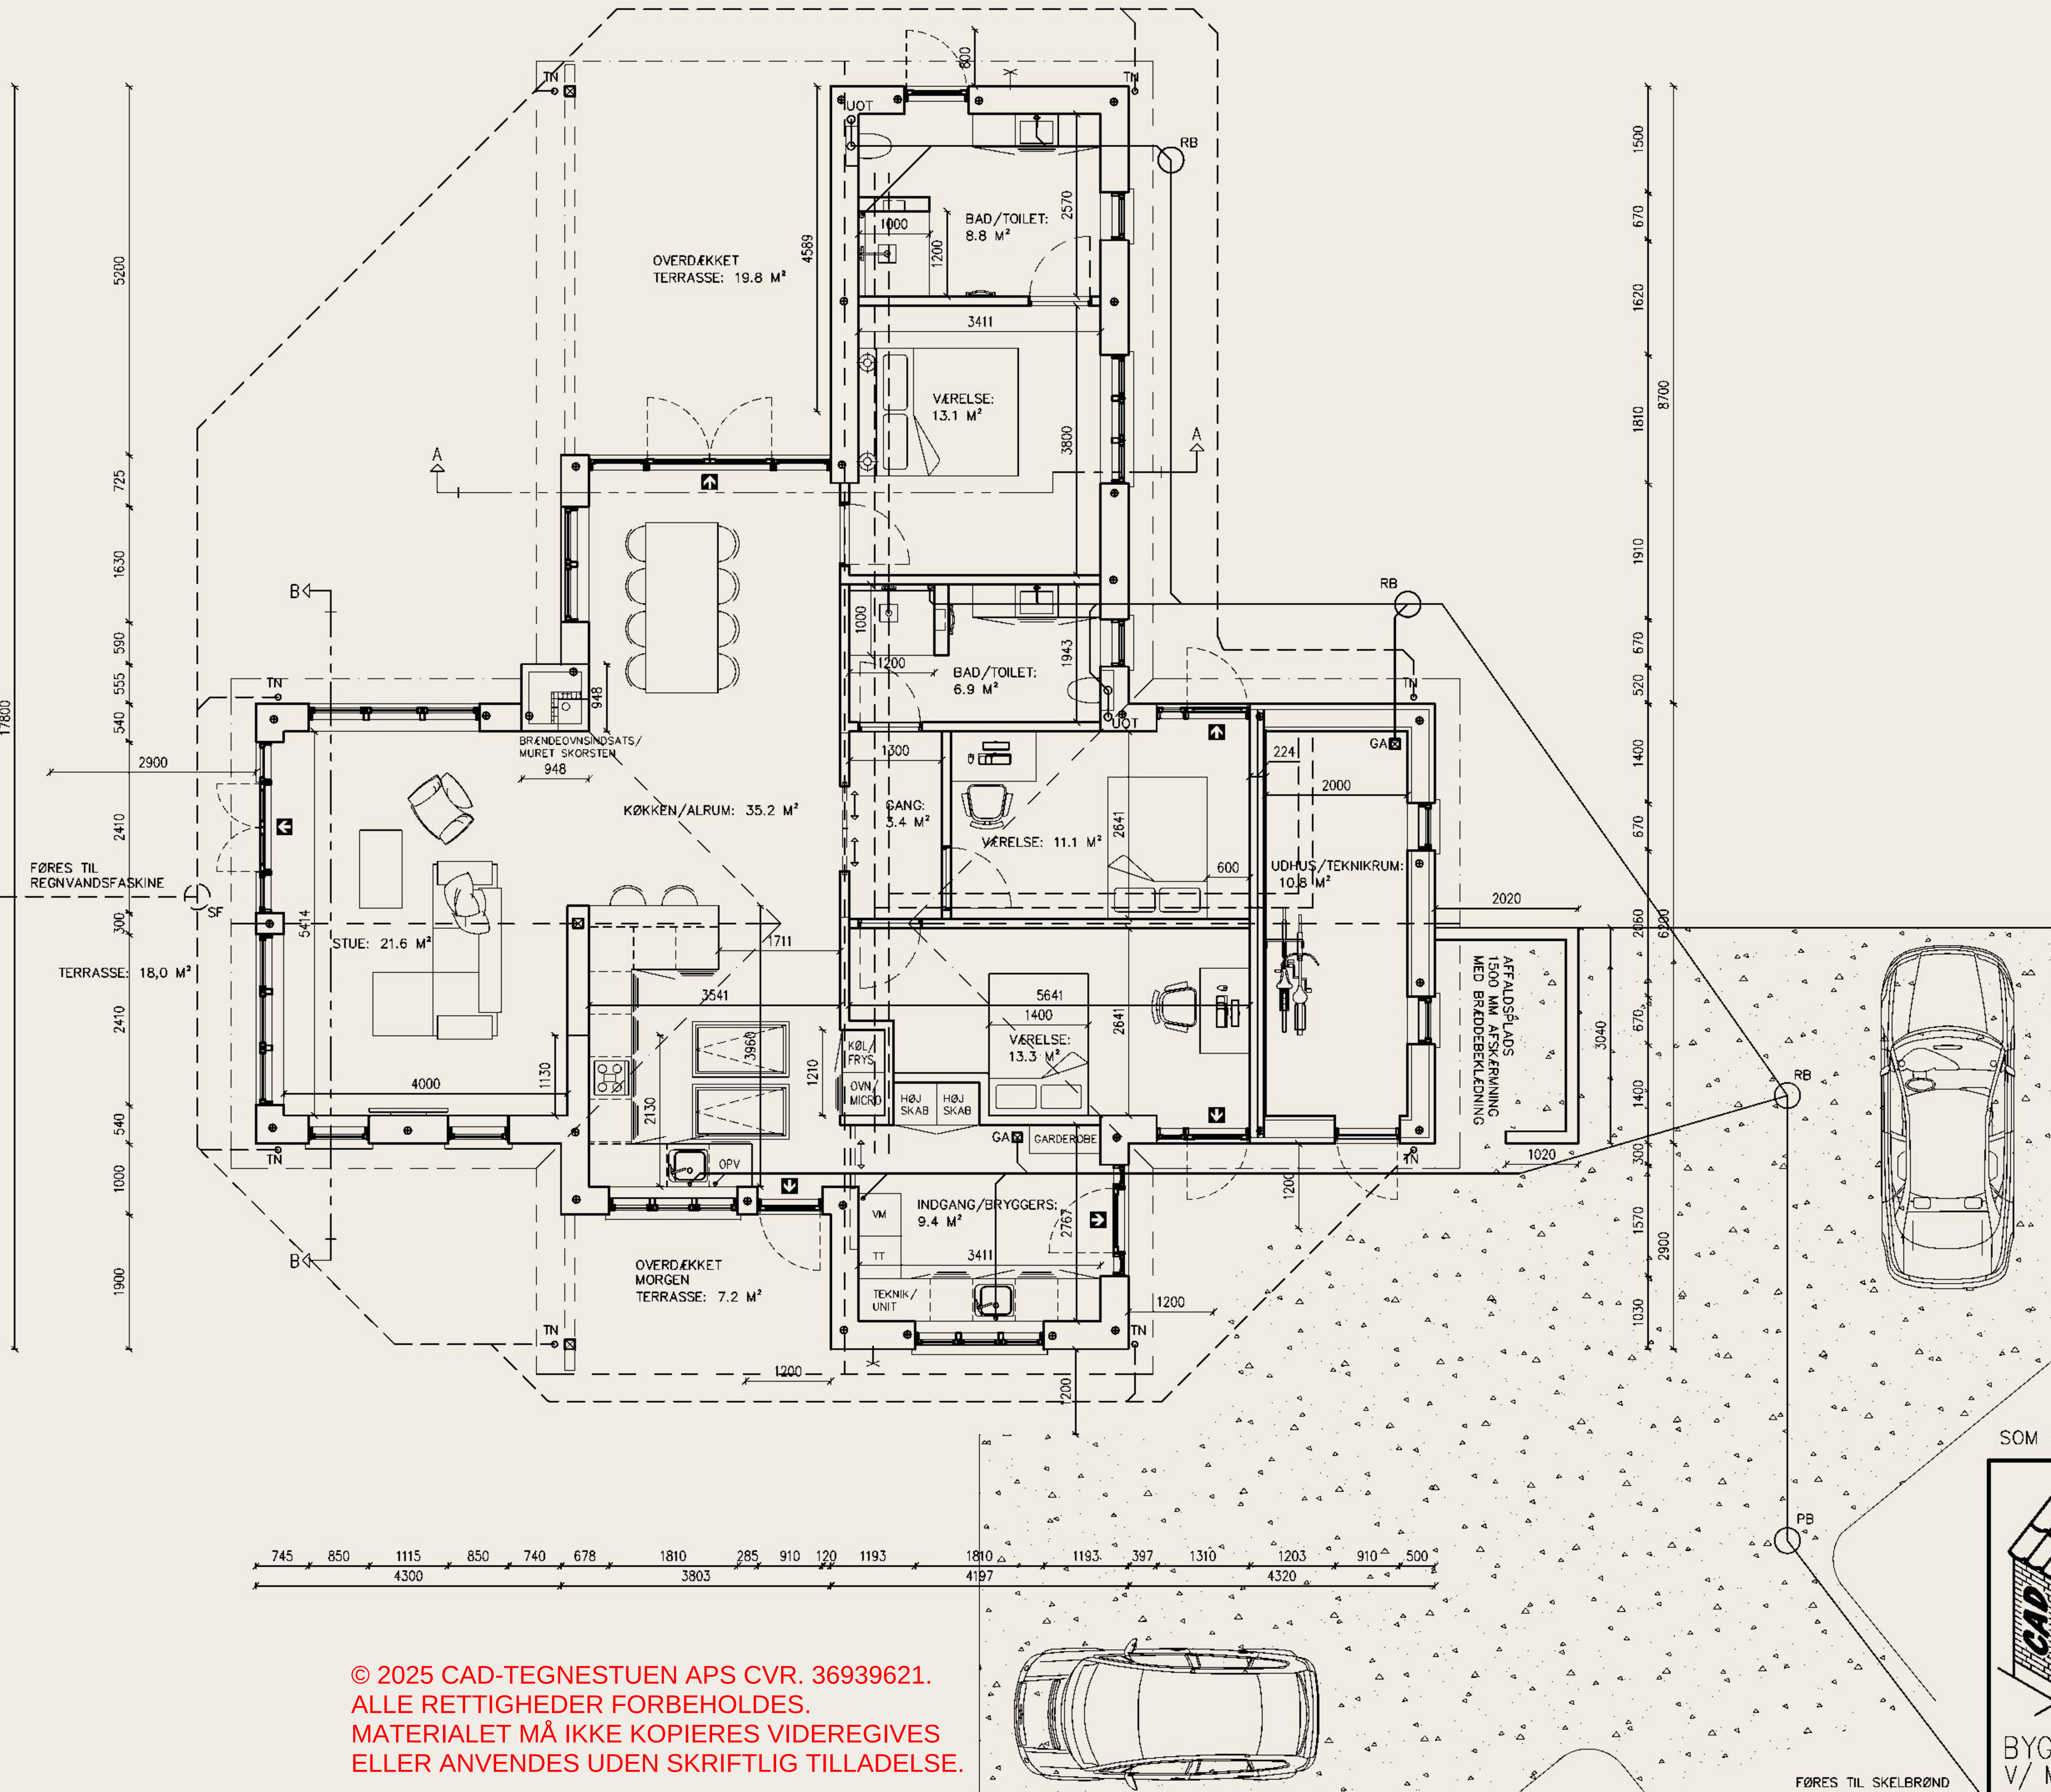

© 2025 CAD-TEGNESTUEN APS CVR. 36939621.
ALLE RETTIGHEDER FORBEHOLDNES.
MATERIALET MÅ IKKE KOPIERES VIDERE
ELLER ANVENDES UDEN SKRIFTLIG TILLADELSE.

SOM UDFØRT

	dato: 22.11.2021	sign.: LP/MM	SAG NR.: 21142	tegn.nr.: 100-E
	rev.: 23.08.2023	konf.:		
	emne: PLANTEGNING			mål: 1:100 A3
	kunde:			Tlf. —
byggeplads:			Tlf. —	
BYGGETEKNISK RÅDGIVNING & PROJEKTERING V/ Morten Madsen, Liljevej 25, 9800 Hjørring				
Tlf. 96230131 Mob. 40414531 Mail: mail@cad-tegnestuen.dk				