



SIGNATURER:
REGNVAND: — — — —
TN: TAGNEDLØB
SF: SANDFANG

KLOAK: —————
UØT: UDLUFTNING OVER TAG
RB: RENSEBRØND
GA: GULVAFLØB

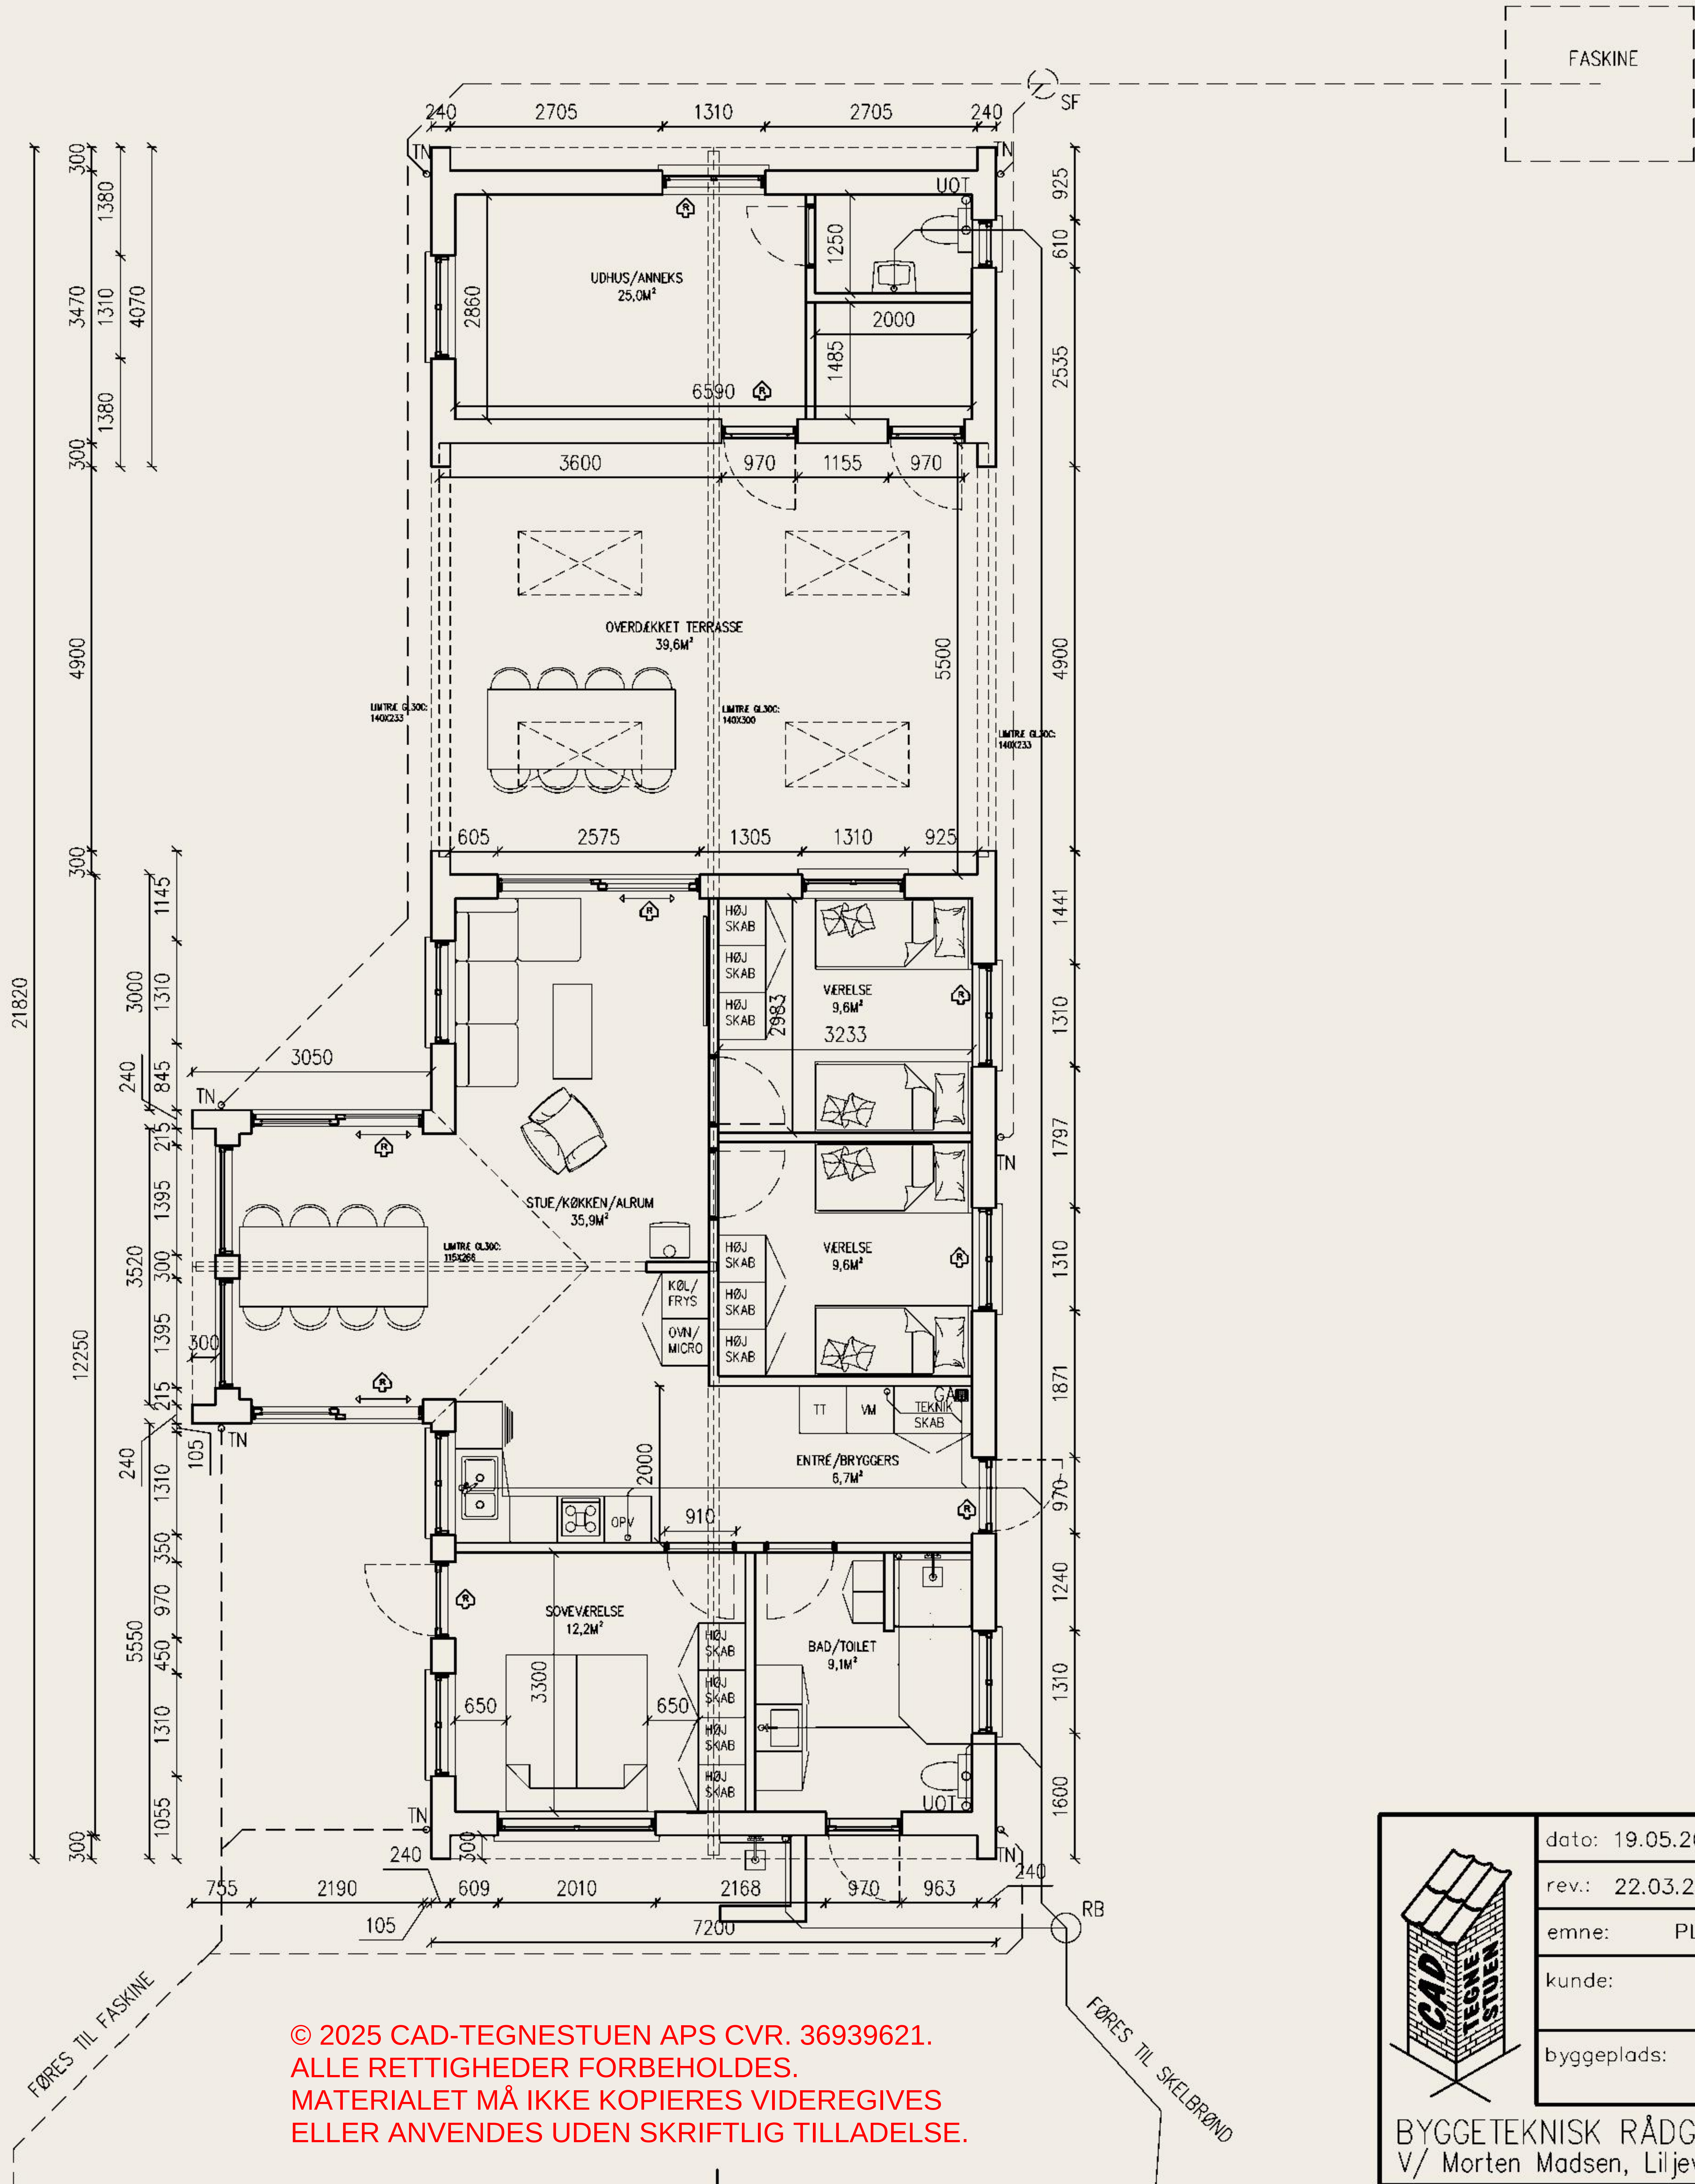

TEGNING SOM UDFØRT

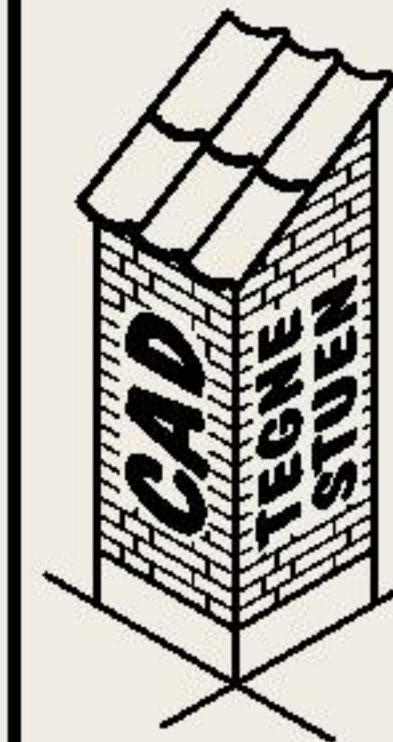

dato: 19.05.2020	sign.: LP	SAG NR.: 20107	tegn.nr. 100-C
rev.: 22.03.2021	konf.:		
emne: PLANTEGNING			mål: 1:100 A3
kunde:			Tlf. —
byggeplads:			Tlf. —

BYGGETEKNISK RÅDGIVNING & PROJEKTERING
V/ Morten Madsen, Liljevej 25, 9800 Hjørring

Tlf. 96230131
Mob. 40414531
Mail: mail@cad-tegnestuen.dk

© 2025 CAD-TEGNESTUEN APS CVR. 36939621.
ALLE RETTIGHEDER FORBEHOLDNES.
MATERIALET MÅ IKKE KOPIERES VIDERE
ELLER ANVENDES UDEN SKRIFTLIG TILLADELSE.