


SIGNATURFORKLARING:
FLUGTVEJ →
REDNINGSÅBNING R

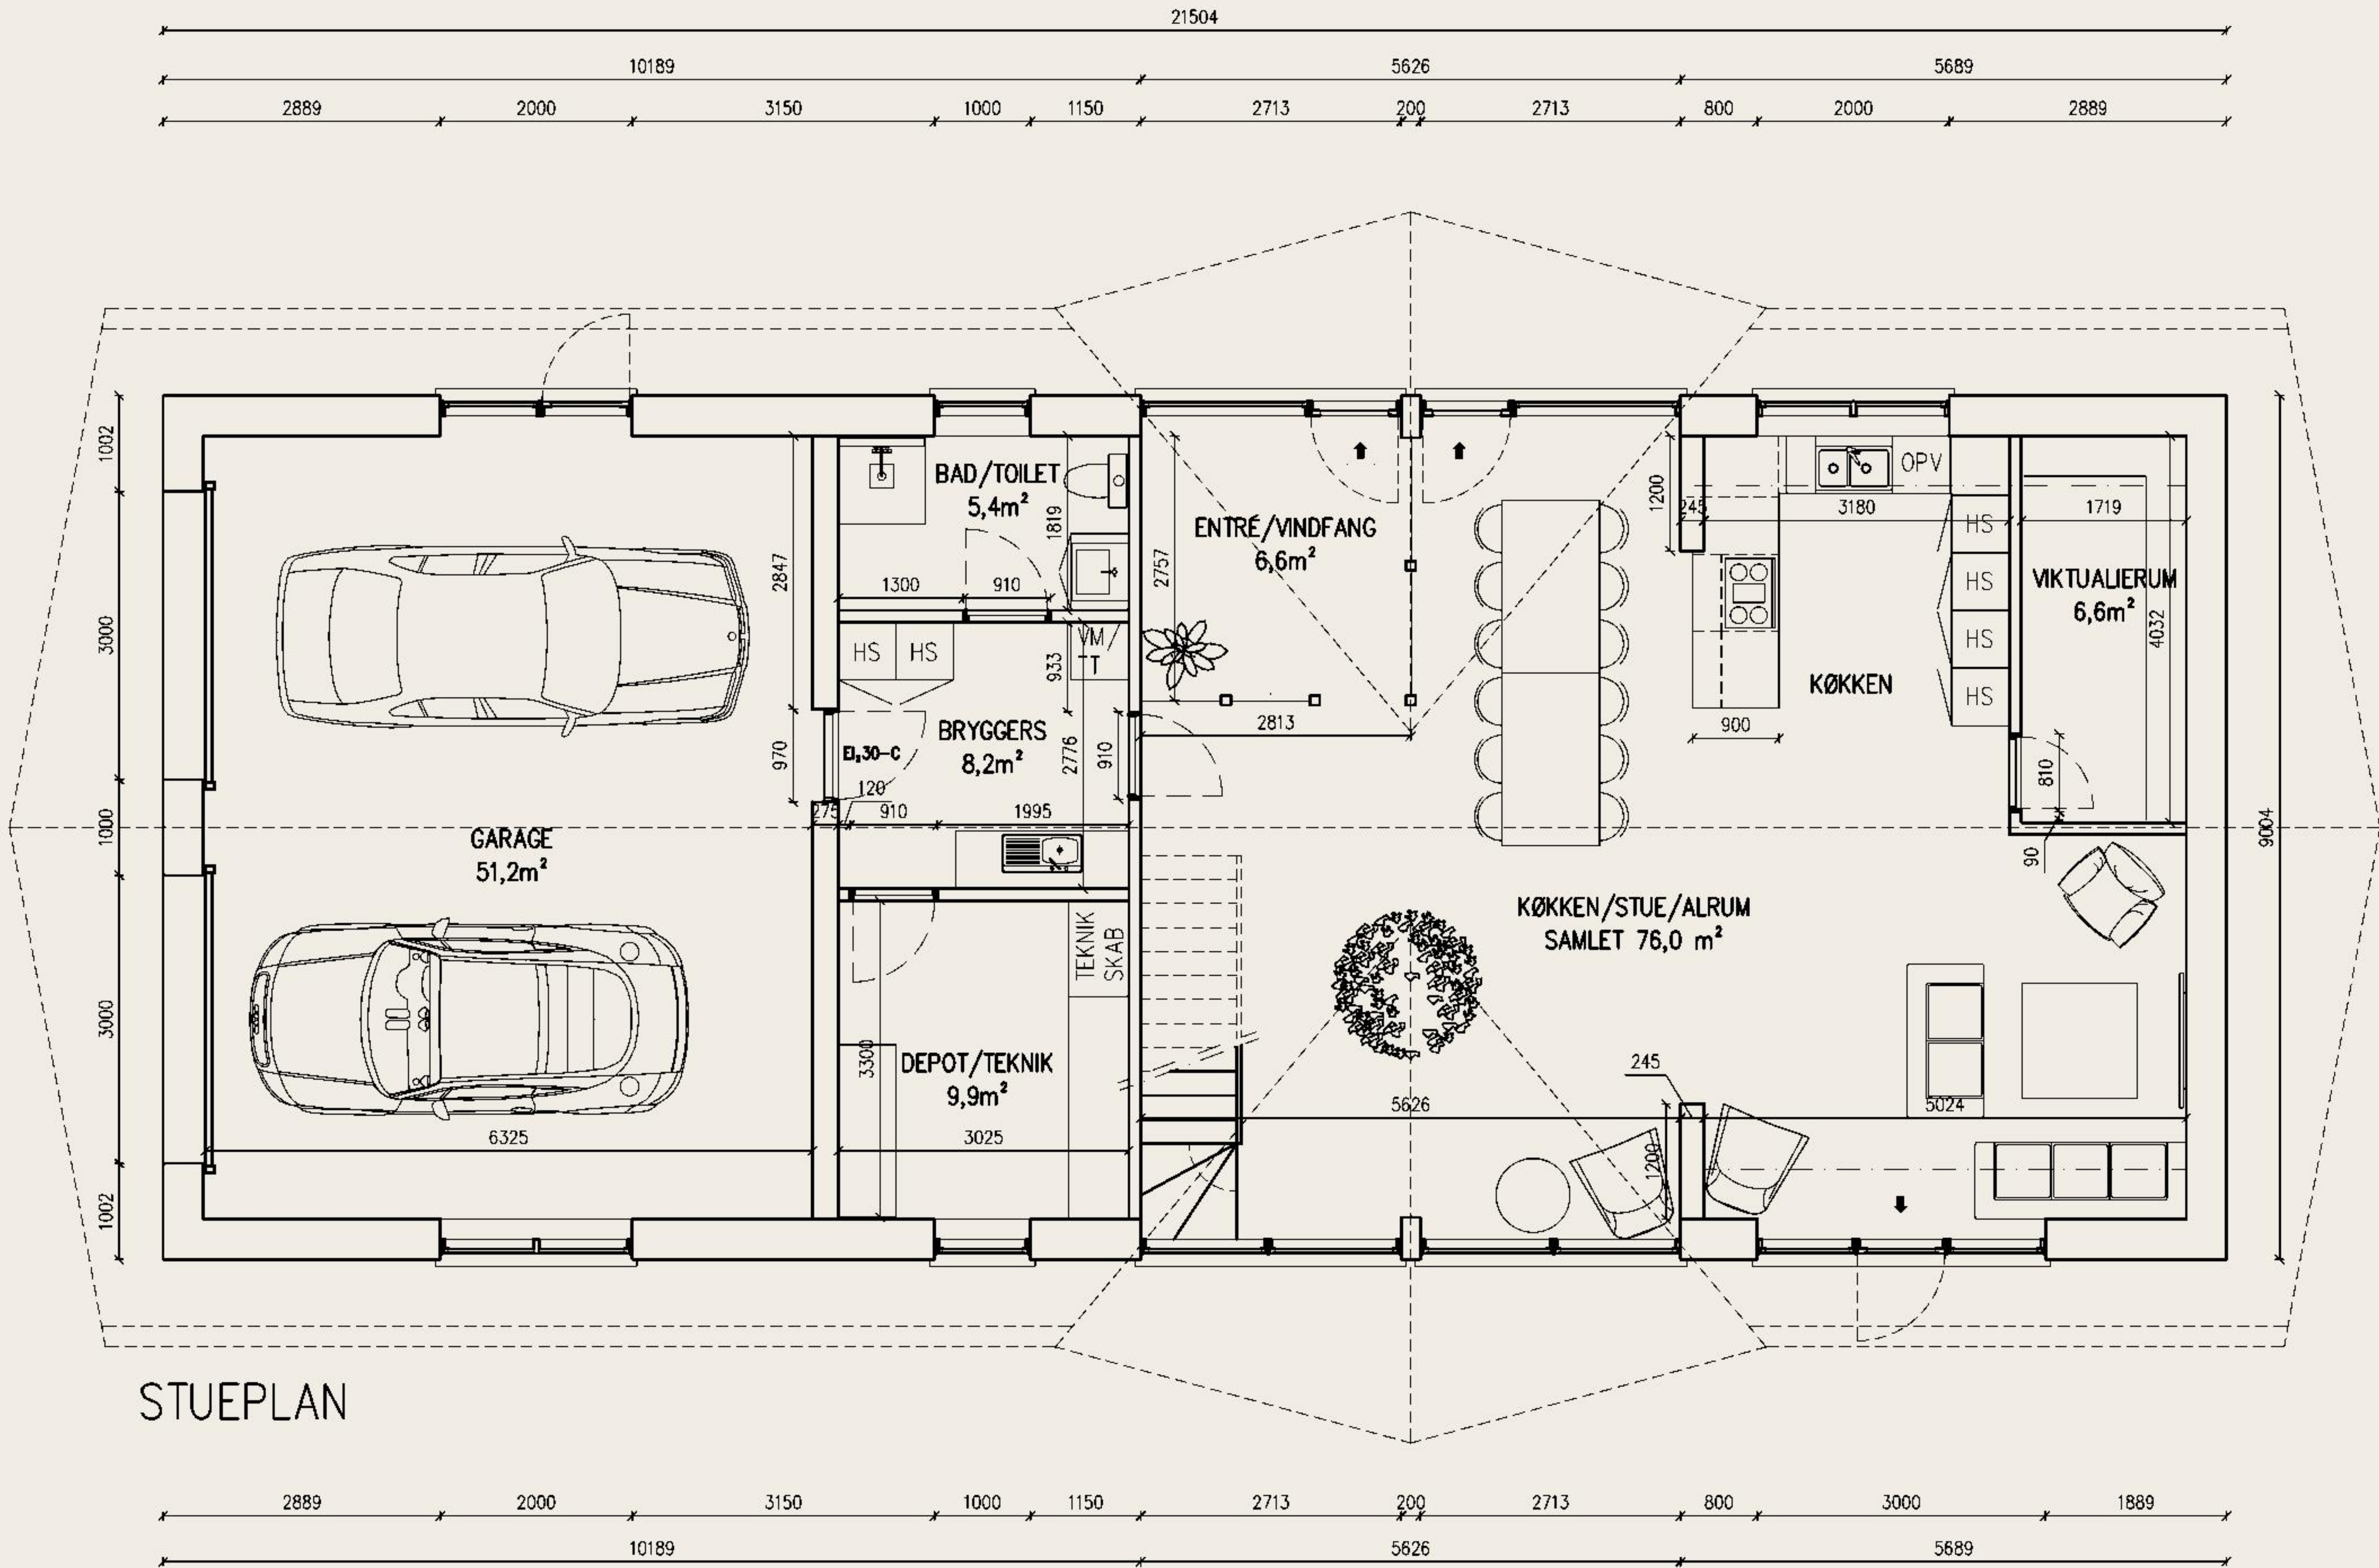


STUEPLAN

© 2025 CAD-TEGNESTUEN APS CVR. 36939621.
ALLE RETTIGHEDER FORBEHOLDNES.
MATERIALET MÅ IKKE KOPIERES VIDERE GIVES
ELLER ANVENDES UDEN SKRIFTLIG TILLADELSE.

SOM UDFØRT

	dato: 25.03.2020	sign.: LP	SAG NR.: 19101	tegn.nr. 100—A
	rev.: 04.06.2020	konf.:		
	emne: PLANTEGNING STUEPLAN BOLIG			mål: 1:100 A3
	kunde:			Tlf. — —
	byggeplads:			Tlf. — —
BYGGETEKNISK RÅDGIVNING & PROJEKTERING V/ Morten Madsen, Liljevej 25, 9800 Hjørring				Tlf. 96230131 Mob. 40414531 Mail: mail@cad-tegnestuen.dk

SIGNATURFORKLARING:
FLUGTVEJ →
REDNINGSÅBNING R

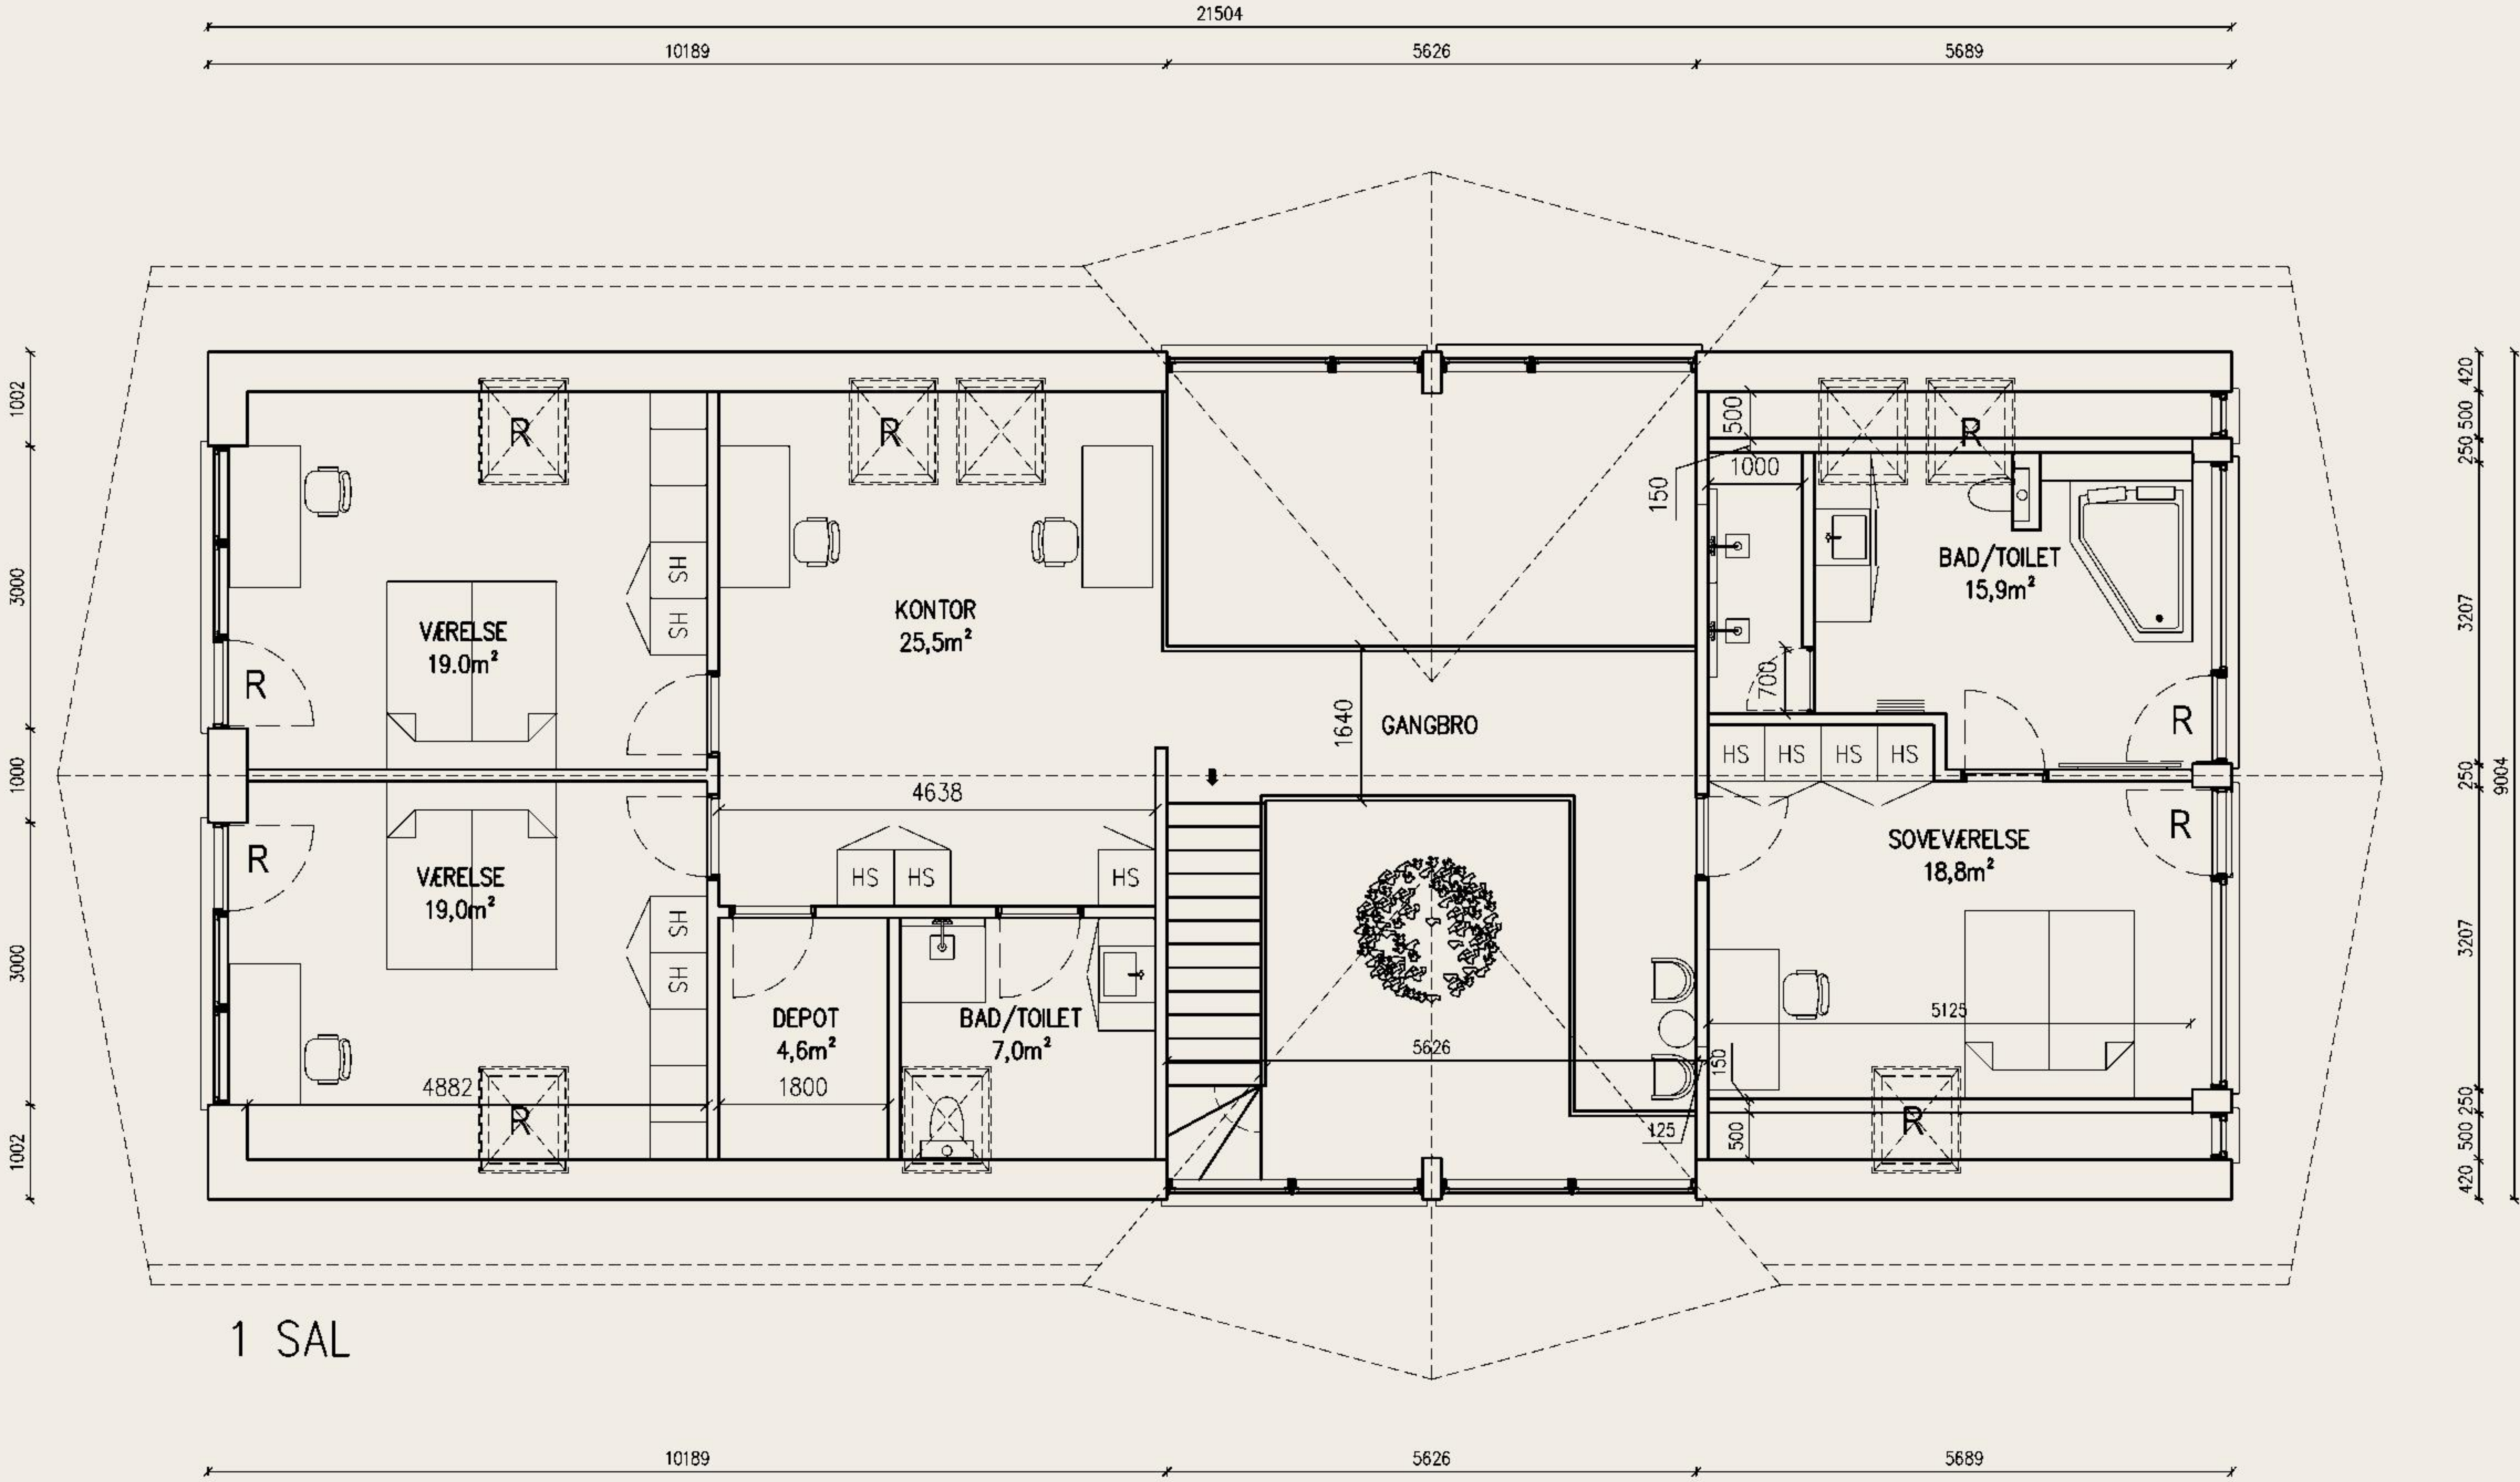

1 SAL

© 2025 CAD-TEGNESTUEN APS CVR. 36939621.
ALLE RETTIGHEDER FORBEHOLDSES.
MATERIALET MÅ IKKE KOPIERES VIDERE GIVES
ELLER ANVENDES UDEN SKRIFTLIG TILLADELSE.

SOM UDFØRT

	dato: 25.03.2020	sign.: LP	SAG NR.: 19101	tegn.nr. 101-A
	rev.: 04.06.2020	konf.:		
	emne: PLANTEGNING 1. SAL BOLIG			mål: 1:100 A3
	kunde:			Tlf. — —
	byggeplads:			Tlf. — —
BYGGETEKNISK RÅDGIVNING & PROJEKTERING V/ Morten Madsen, Liljevej 25, 9800 Hjørring				
				Tlf. 96230131 Mob. 40414531 Mail: mail@cad-tegnestuen.dk