



SIGNATURFORKLARING:
REGNVAND:
SPILDEVAND:
E/60 ADSKILLELSE VÆG:
SOM FØRES TIL
UNDERSIDE TAGBEKLÆDNING
FLUGTVEJ IKKE MARKERET:
REDNINGSÅBNING:
TN: TAGNEDLØB
SF: SANDFANG
UOT: UDLØFTNING OVER TAG
RIB: RENSE OG INSPEKTIONSBRØND
GA: GULVAFLØB

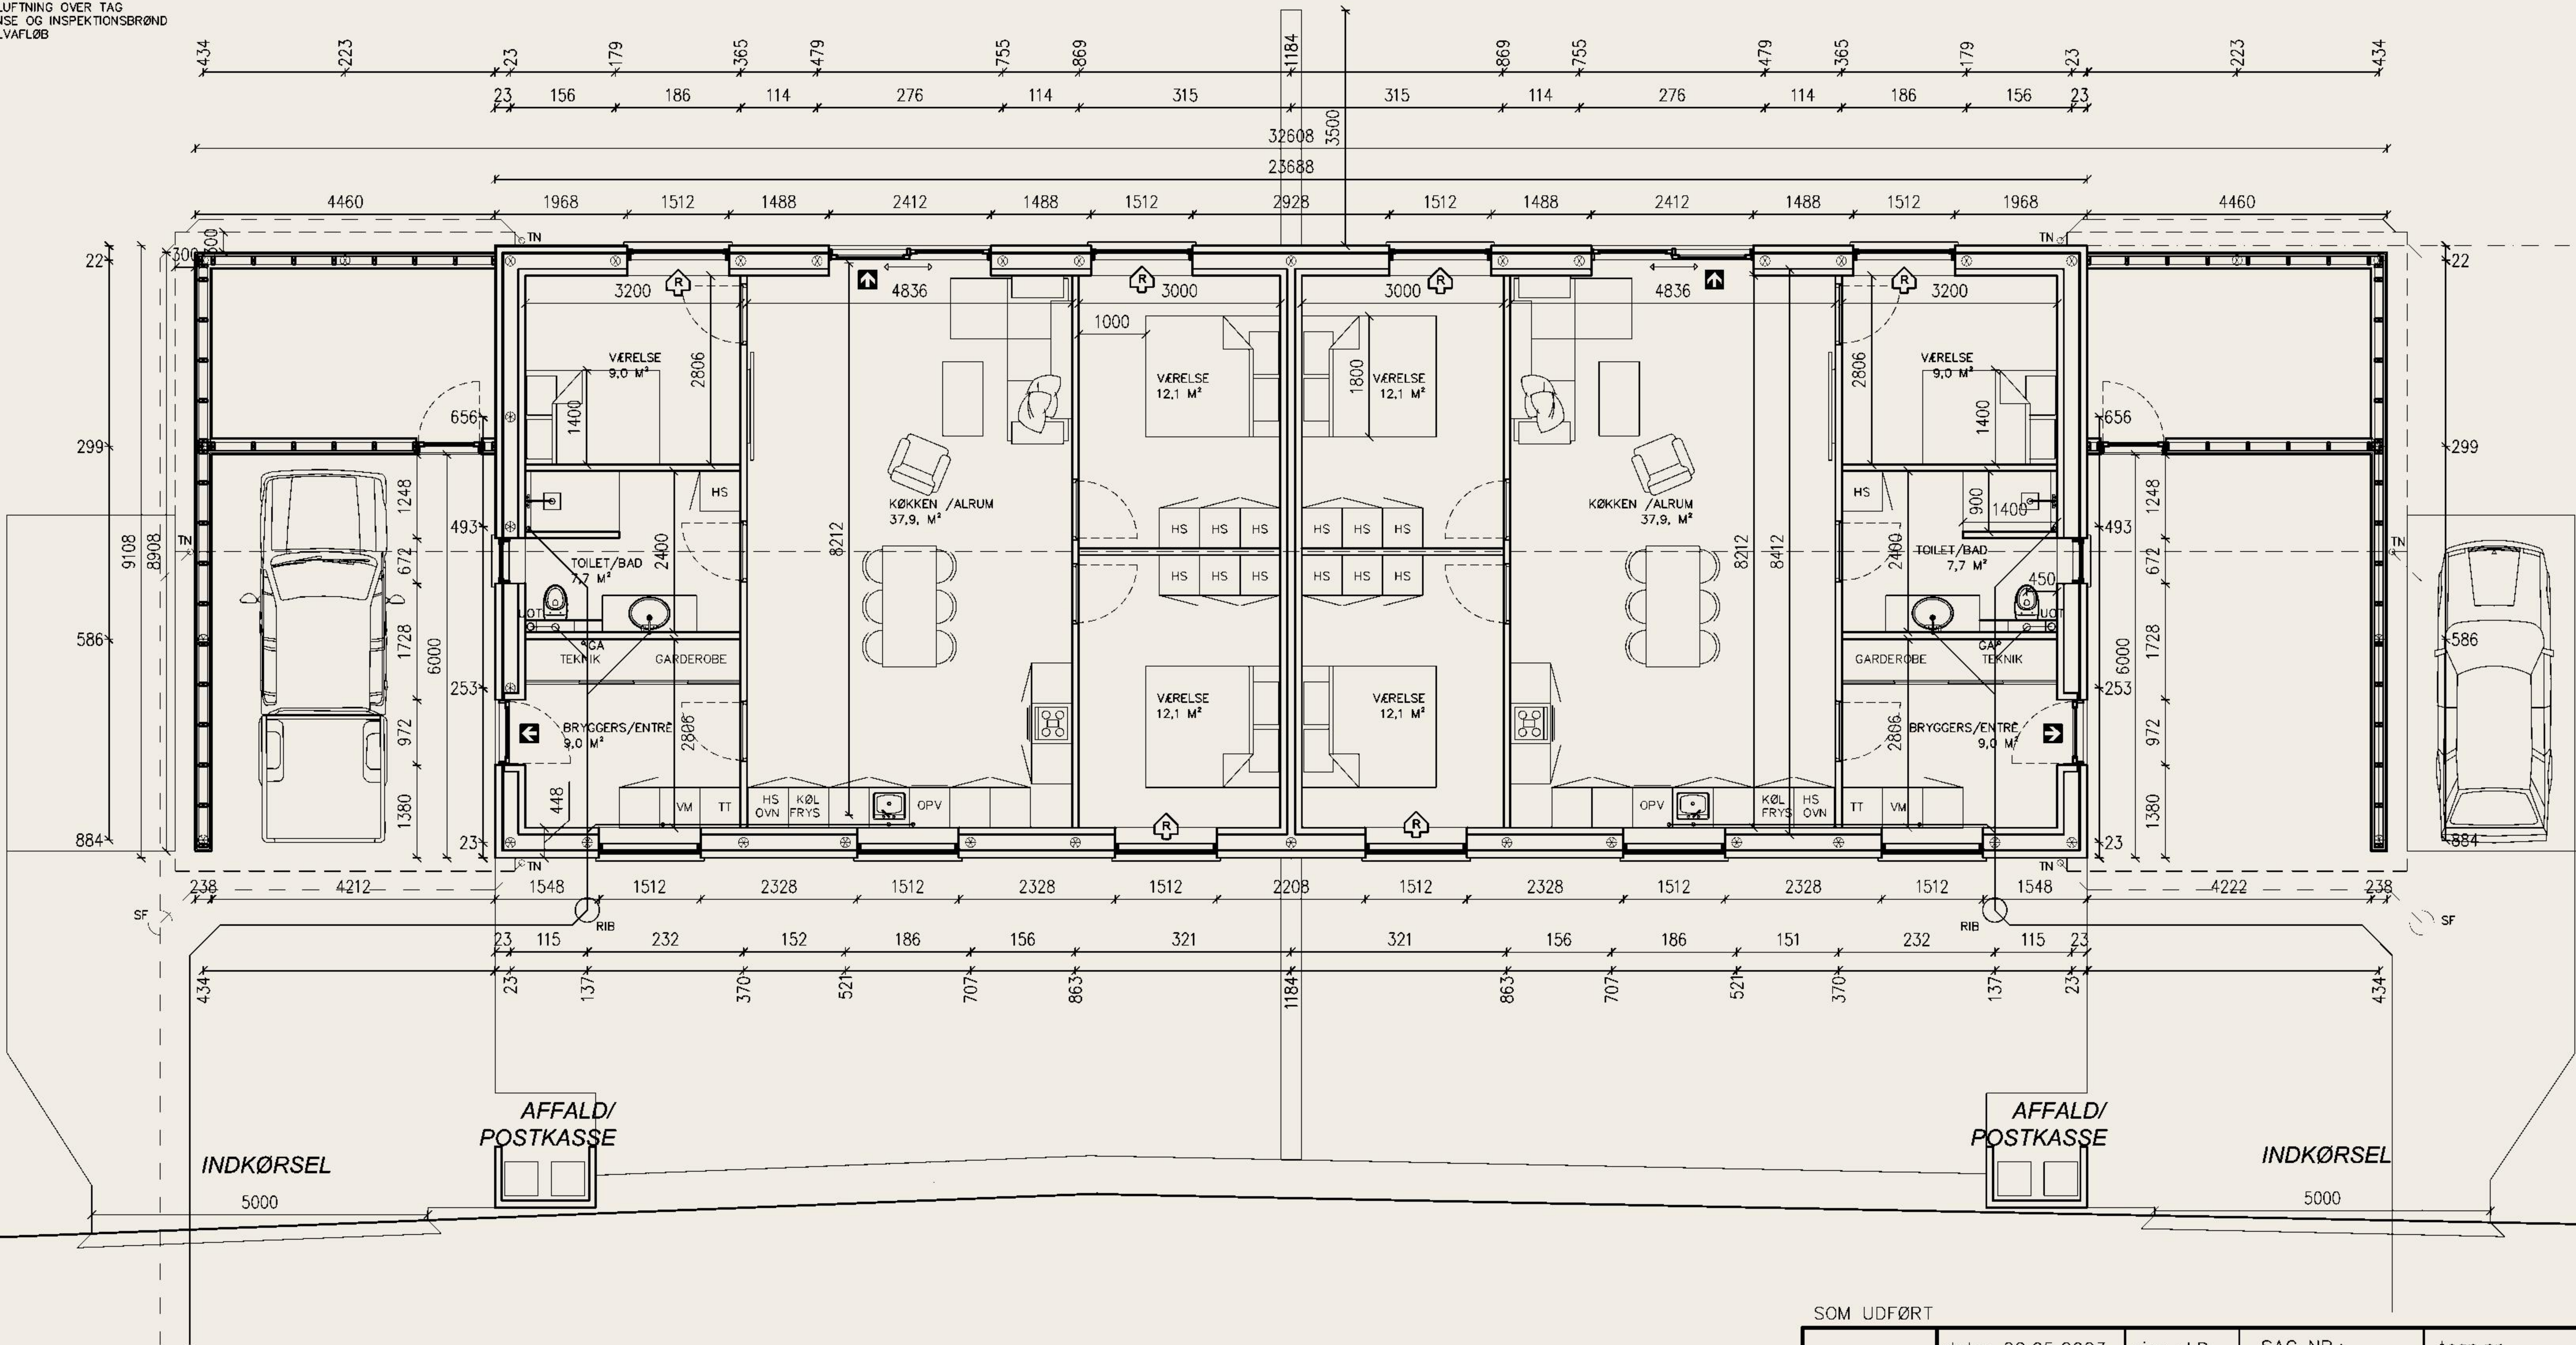

SOM UDFØRT

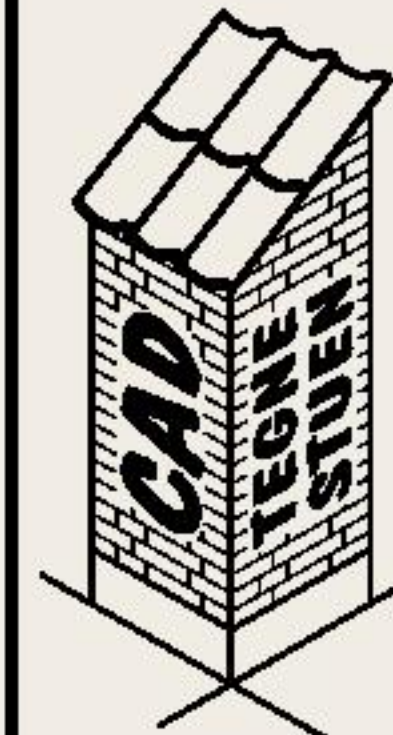

dato: 22.05.2023	sign.: LP	SAG NR.: 23072	tegn.nr. 100
rev.:	konf.:		
emne: PLANTEGNING			mål:1:100 A3
kunde:			Tlf. — —
byggeplads:			Tlf. — —

BYGGETEKNISK RÅDGIVNING & PROJEKTERING
v/ Morten Madsen, Frederikshavnsvej 82, 9800 Hjørring
Tlf. 96230131
Mob. 40414531
mail@cad-tegnestuen.dk

© 2025 CAD-TEGNESTUEN APS CVR. 36939621.
ALLE RETTIGHEDER FORBEHOLDNES.
MATERIALET MÅ IKKE KOPIERES VIDERE GIVES
ELLER ANVENDES UDEN SKRIFTLIG TILLADELSE.