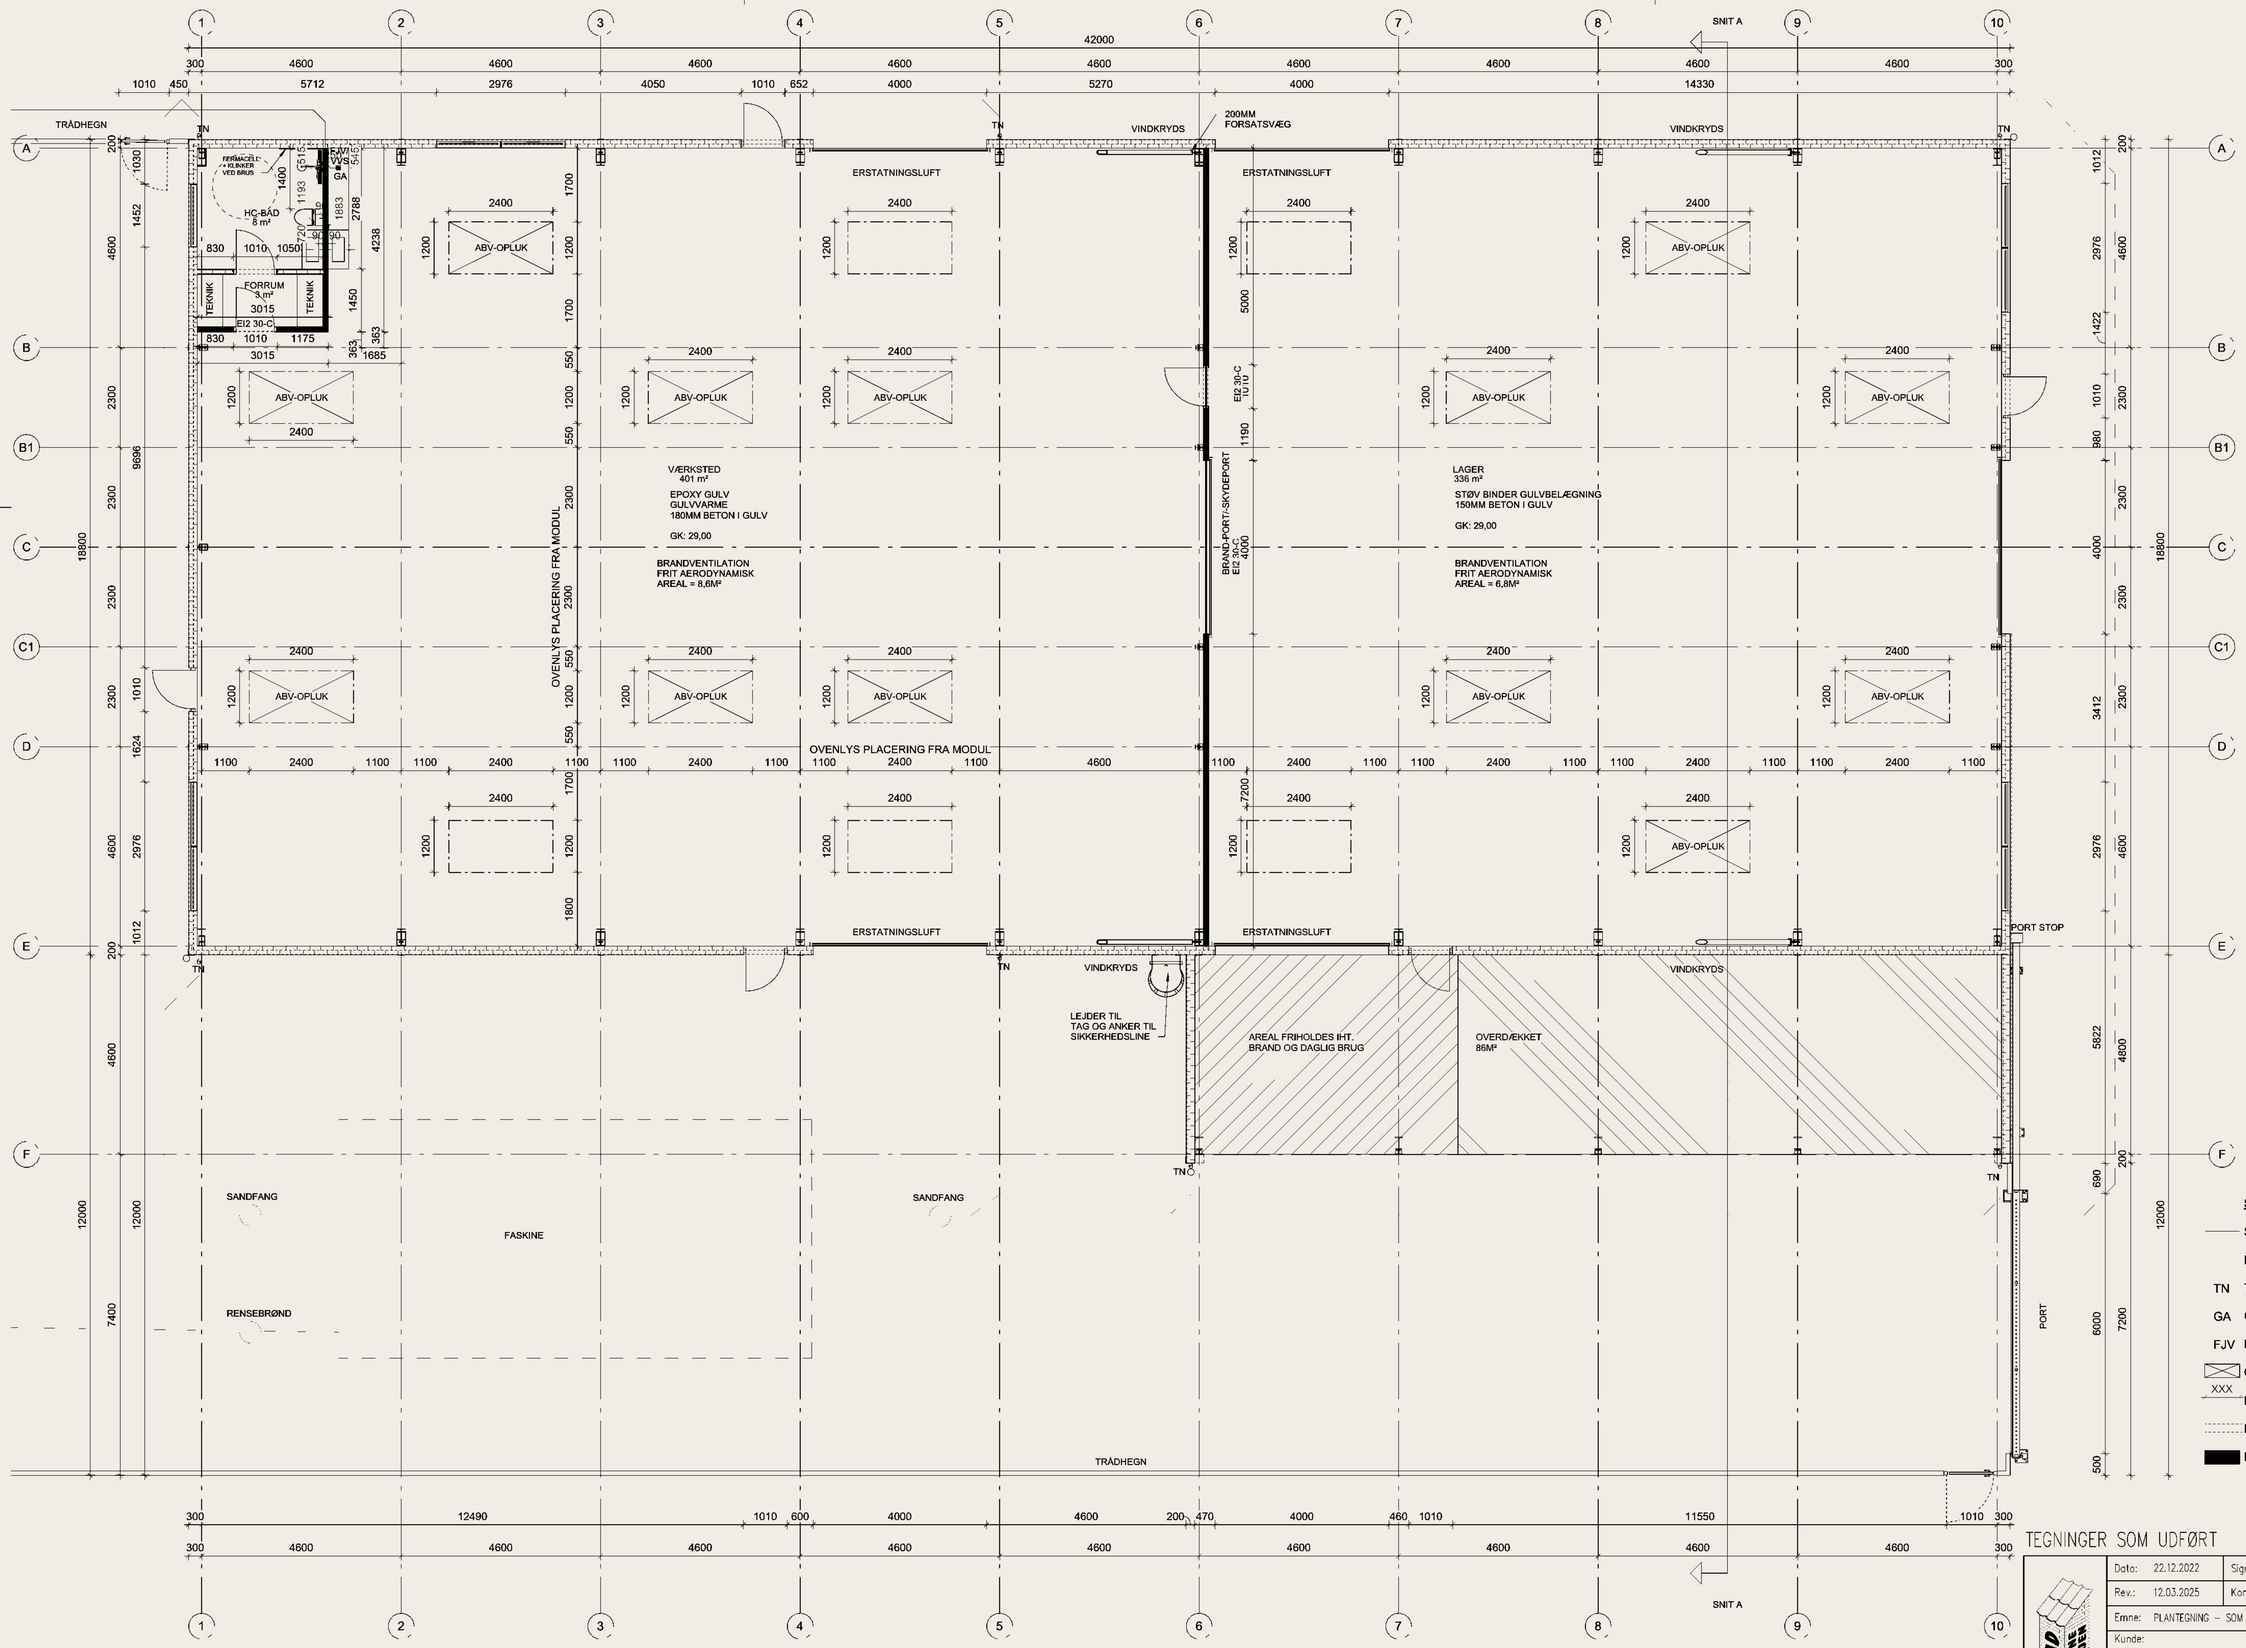

SIGNATURFORKLARING:

- SPILDEVAND
- REGNVAND
- TN TAGNEDLØB
- GA GULVAFLØB
- FJV FJERNVARME
- OVENLYS MED ABV-OPLUK
- XXX MÅLSÆTNING SPILDEVAND FRA LECABLOK
- LECABLOKKE
- BRANDCELLEADSKILLELSE

TEGNINGER SOM UDFØRT

Dato: 22.12.2022	Sign: MMC	SAG NR.: 22119	Tegn. nr. 100.M
Rev.: 12.03.2025	Konf.:		
Emne: PLANTEGNING – SOM UDFØRT			Målt: 1 : 100
Kunde:			Tlf:
Byggeplads:			Tlf:

BYGGETEKNISK RÅDGIVNING & PROJEKTERING
V/ Morten Madsen, Frederikshavnsvej 82, 9800 Hjørring
Tlf.: 96230131
Mob.: 40414531
mail@cad-tegnestuen.dk

© 2025 CAD-TEGNESTUEN APS CVR. 36939621.
ALLE RETTIGHEDER FORBEHOLDES.
MATERIALET MÅ IKKE KOPIERES VIDEREGIVES
ELLER ANVENDES UDEN SKRIFTLIG TILLADELSE.

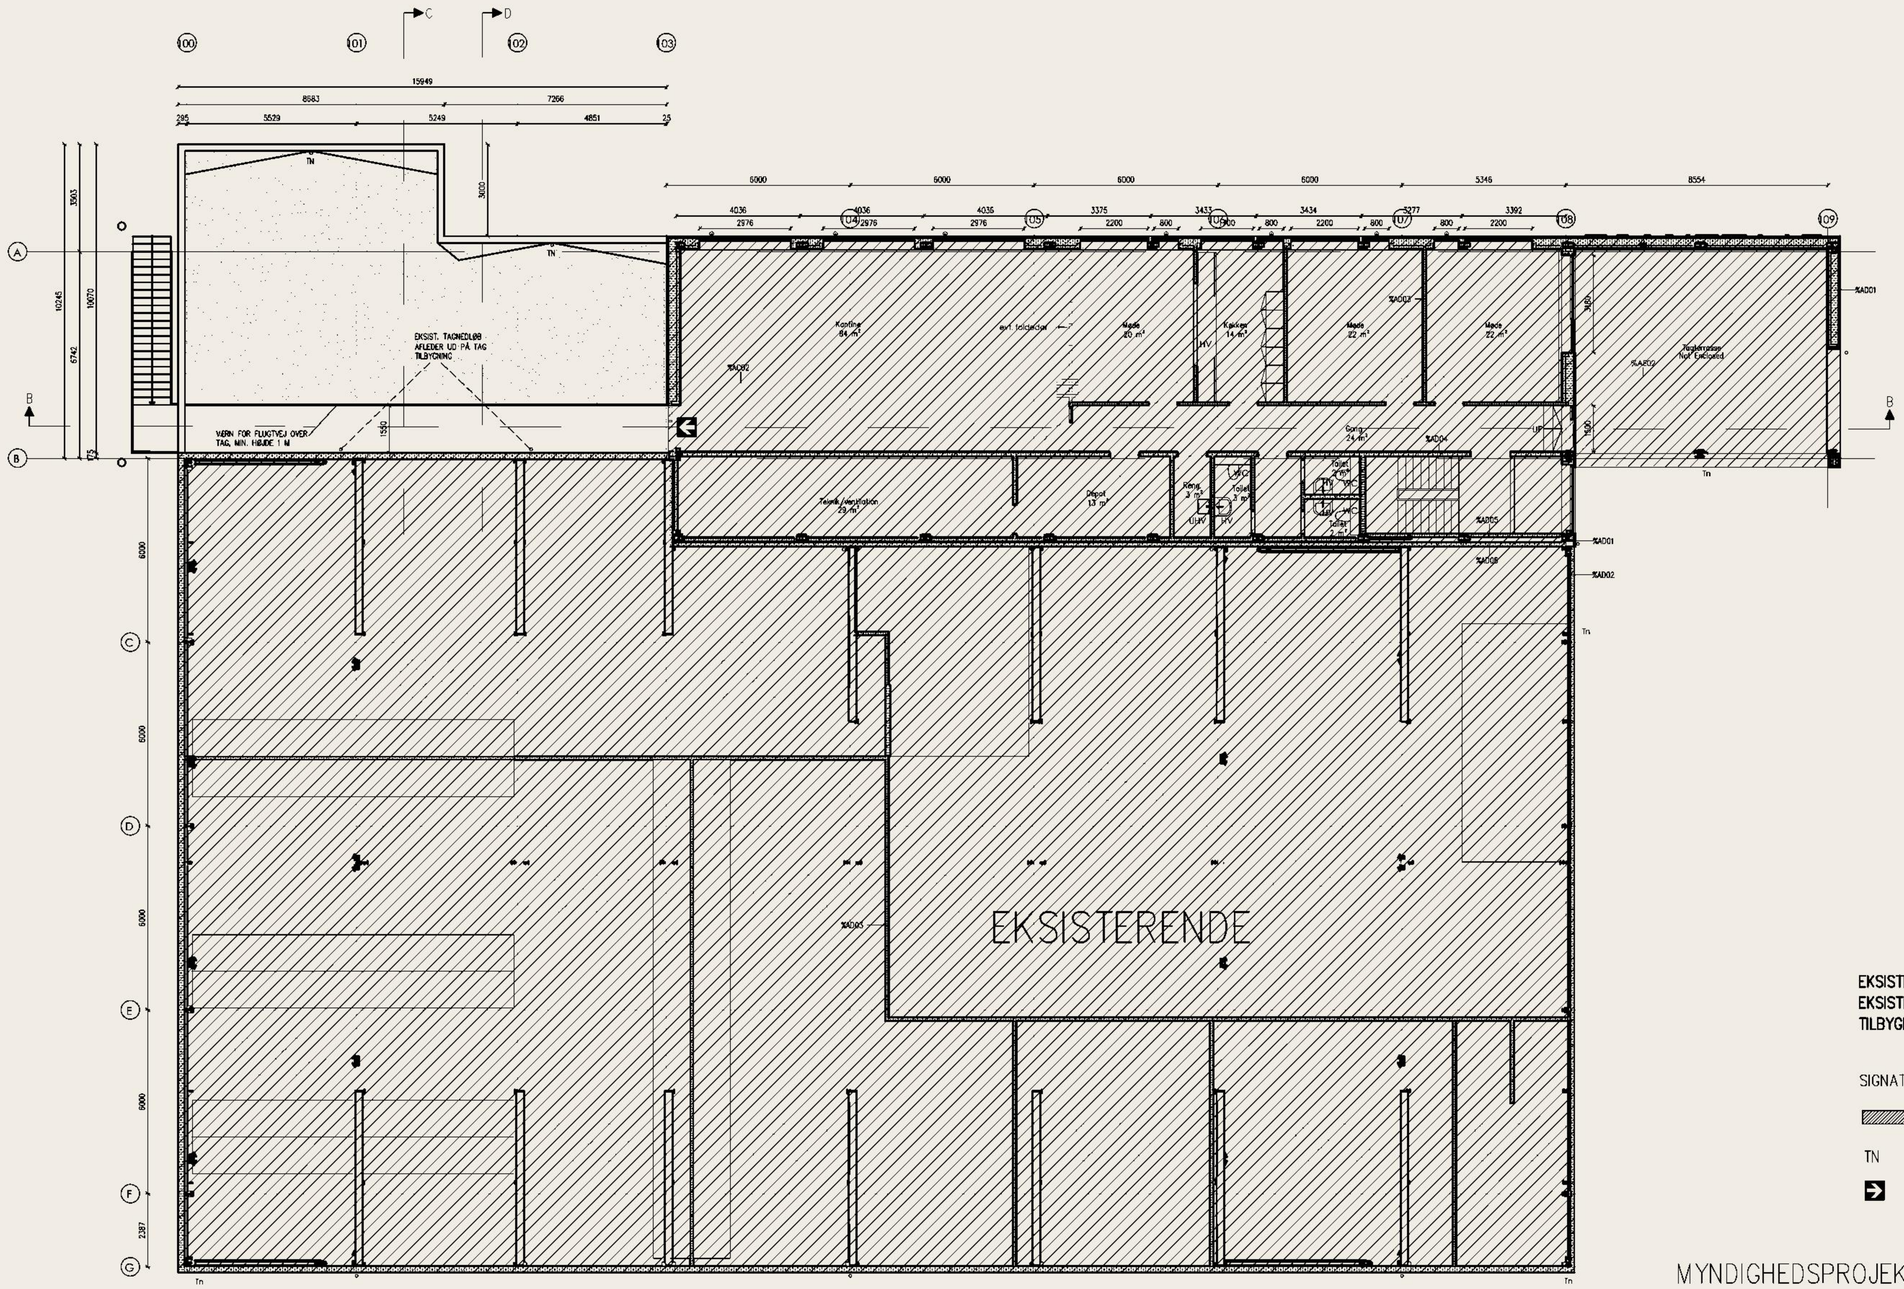

EKSISTERENDE STUEPLAN: 1497M²
EKSISTERENDE 1. SAL: 296M²
TILBYGNING 139M²

SIGNATURFORKLARING:

EKSISTERENDE BYGNINGER

TN TAGNEDLØB

UDGANG TIL FLUGTVEJ, DØR MIN. 0,77 M FRI BREDDE

MYNDIGHEDSPROJEKT

dato: 16.05.2024	sign.: MMC	SAG NR.: 22119	tegn.nr. 101.F
rev.: 09.10.2024	konf.:		
emne: 1.SAL – FORSLAG 2			mål:1:200 A3
kunde:			fase: – –
byggeplads:			Tlf. – –

BYGGETEKNISK RÅDGIVNING & PROJEKTERING
V/ Morten Madsen, Frederikshavnsvej 82, 9800 Hjørring.
Tlf. 96230131
Mob. 40414531
Mail: mail@cad-tegnestuen.dk

© 2025 CAD-TEGNESTUEN APS CVR. 36939621.
ALLE RETTIGHEDER FORBEHOLDES.
MATERIALET MÅ IKKE KOPIERES VIDEREGIVES
ELLER ANVENDES UDEN SKRIFTLIG TILLADELSE.

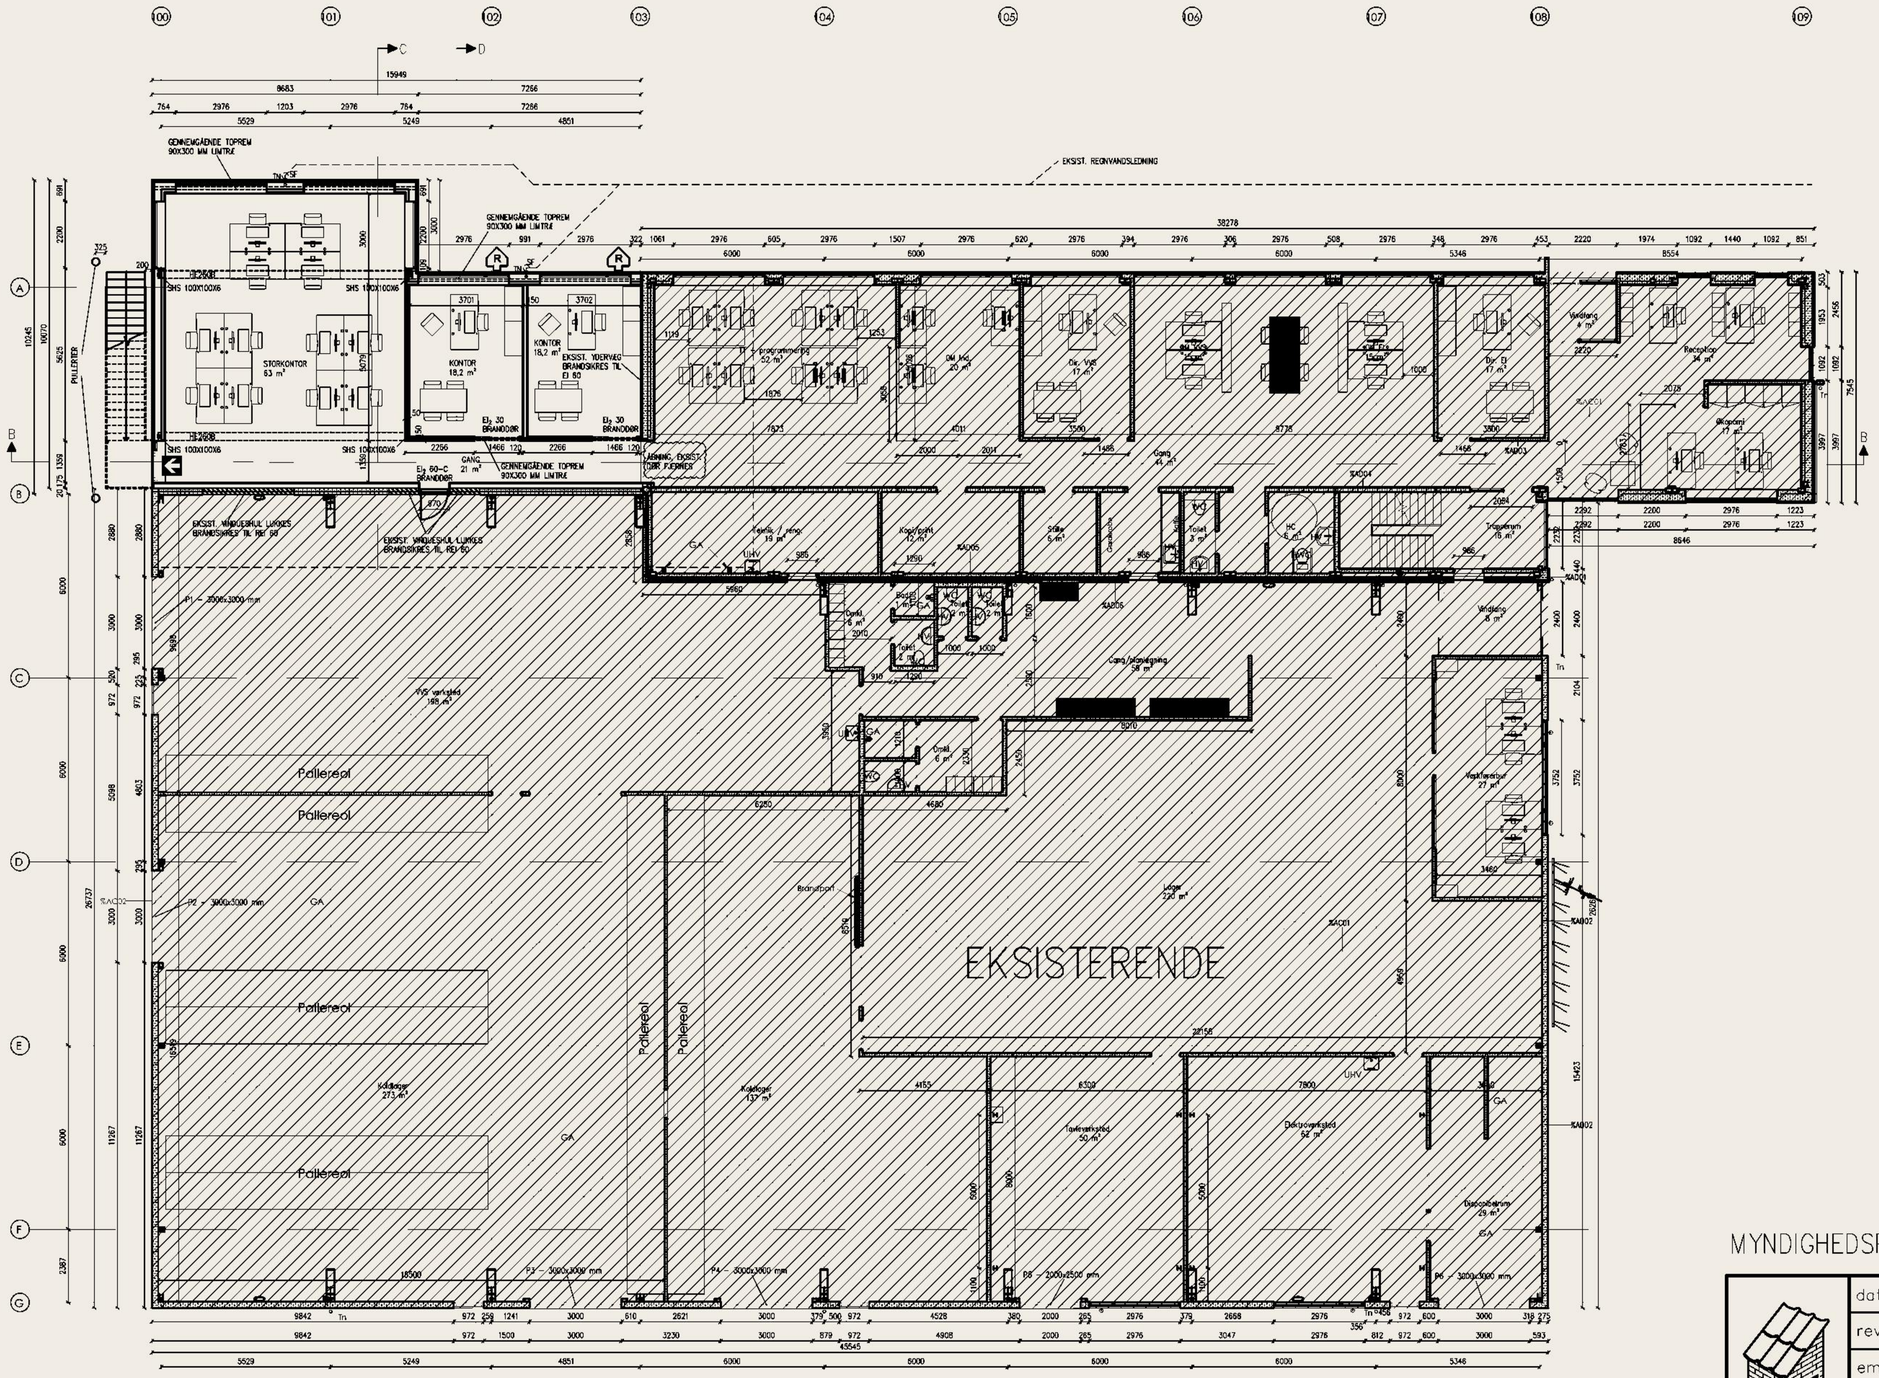
EKSISTERENDE
Pallereol
Pallereol
Pallereol
Pallereol
Pallereol
Pallereol
Kølelager 273 m²
Kølelager 137 m²
Kontor 18,2 m²
Kontor 18,2 m²
Storkontor 63 m²
Gang 21 m²
